



USYTUOWANIE MIESZKANIA

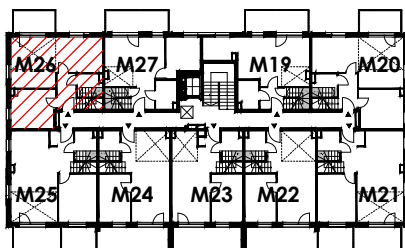

PLAN SYTUACYJNY

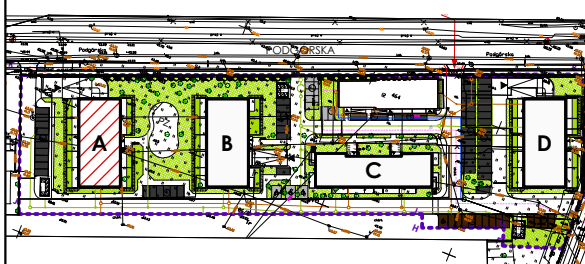


**PRES**


Pres Stefan Burdach Sp.k.  
ul. Broniewskiego 4/111, 87-100 Toruń  
www.pres.com.pl

KONDYGNACJA  
**PIĘTRO II**

RZUT ANTRESOLI

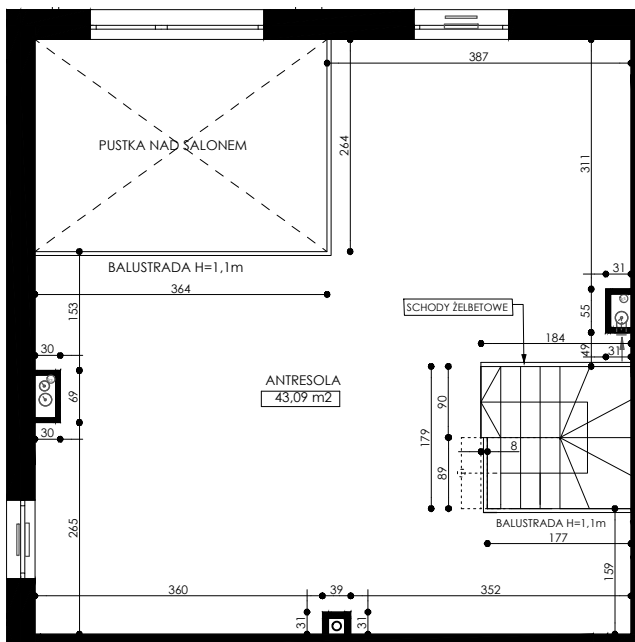

SKALA 1:100

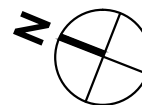

BUDYNEK MIESZKANIE  
**BUD. A NR 26**

NUMER PORZĄDKOWY  
PODGÓRSKA 12E


TYP MIESZKANIA  
2 POKOJE  
ANEKS KUCH.  
ŁAZIENKA  
ANTRESOLA

POWIERZCHNIA UŻYTKOWA


**90,20 m<sup>2</sup>**

NAZWA POM.	POW. [m <sup>2</sup> ]
SALON Z AN. KUCH.	25,50
POKÓJ	11,37
ŁAZIENKA	2,98
KORYTARZ	5,35
KL.SCHOD	1,91
ANTRESOLA	43,09

RZUT MIESZKANIA

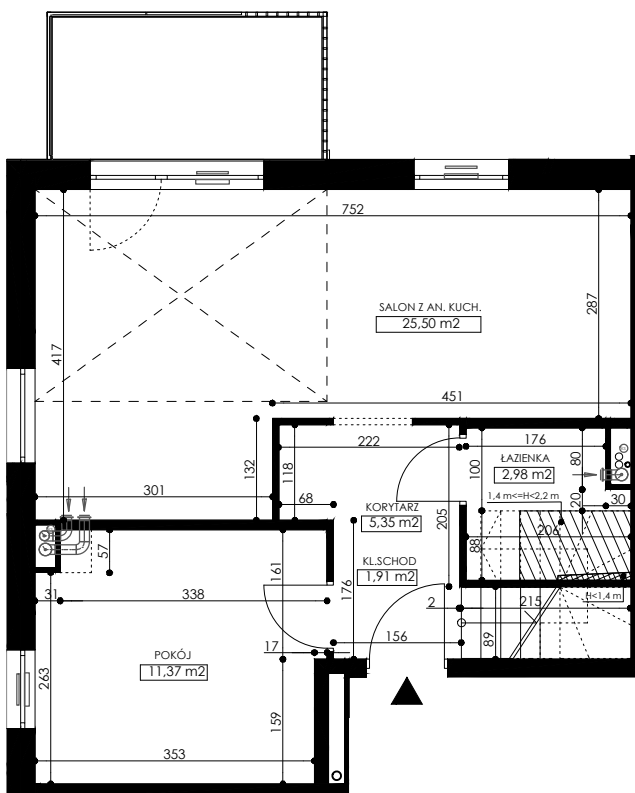

SKALA GRAFICZNA: 1cm = 1m

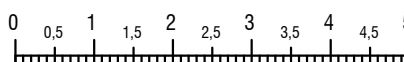

WYKONAŁA:  
mgr inż. Anna Łata  
upr. nr KUP/0039/WBkb/22

Podpis

DOKUMENTACJA  
POWYKONAWCZA

DATA  
Luty 2023